Wiadukt drogowy w ul. Górczewskiej
RYSUNKI UZUPEŁNIAJĄCE KONSTRUKCJI

PRZEKRÓJ PODŁUŻNY B–B 1:50

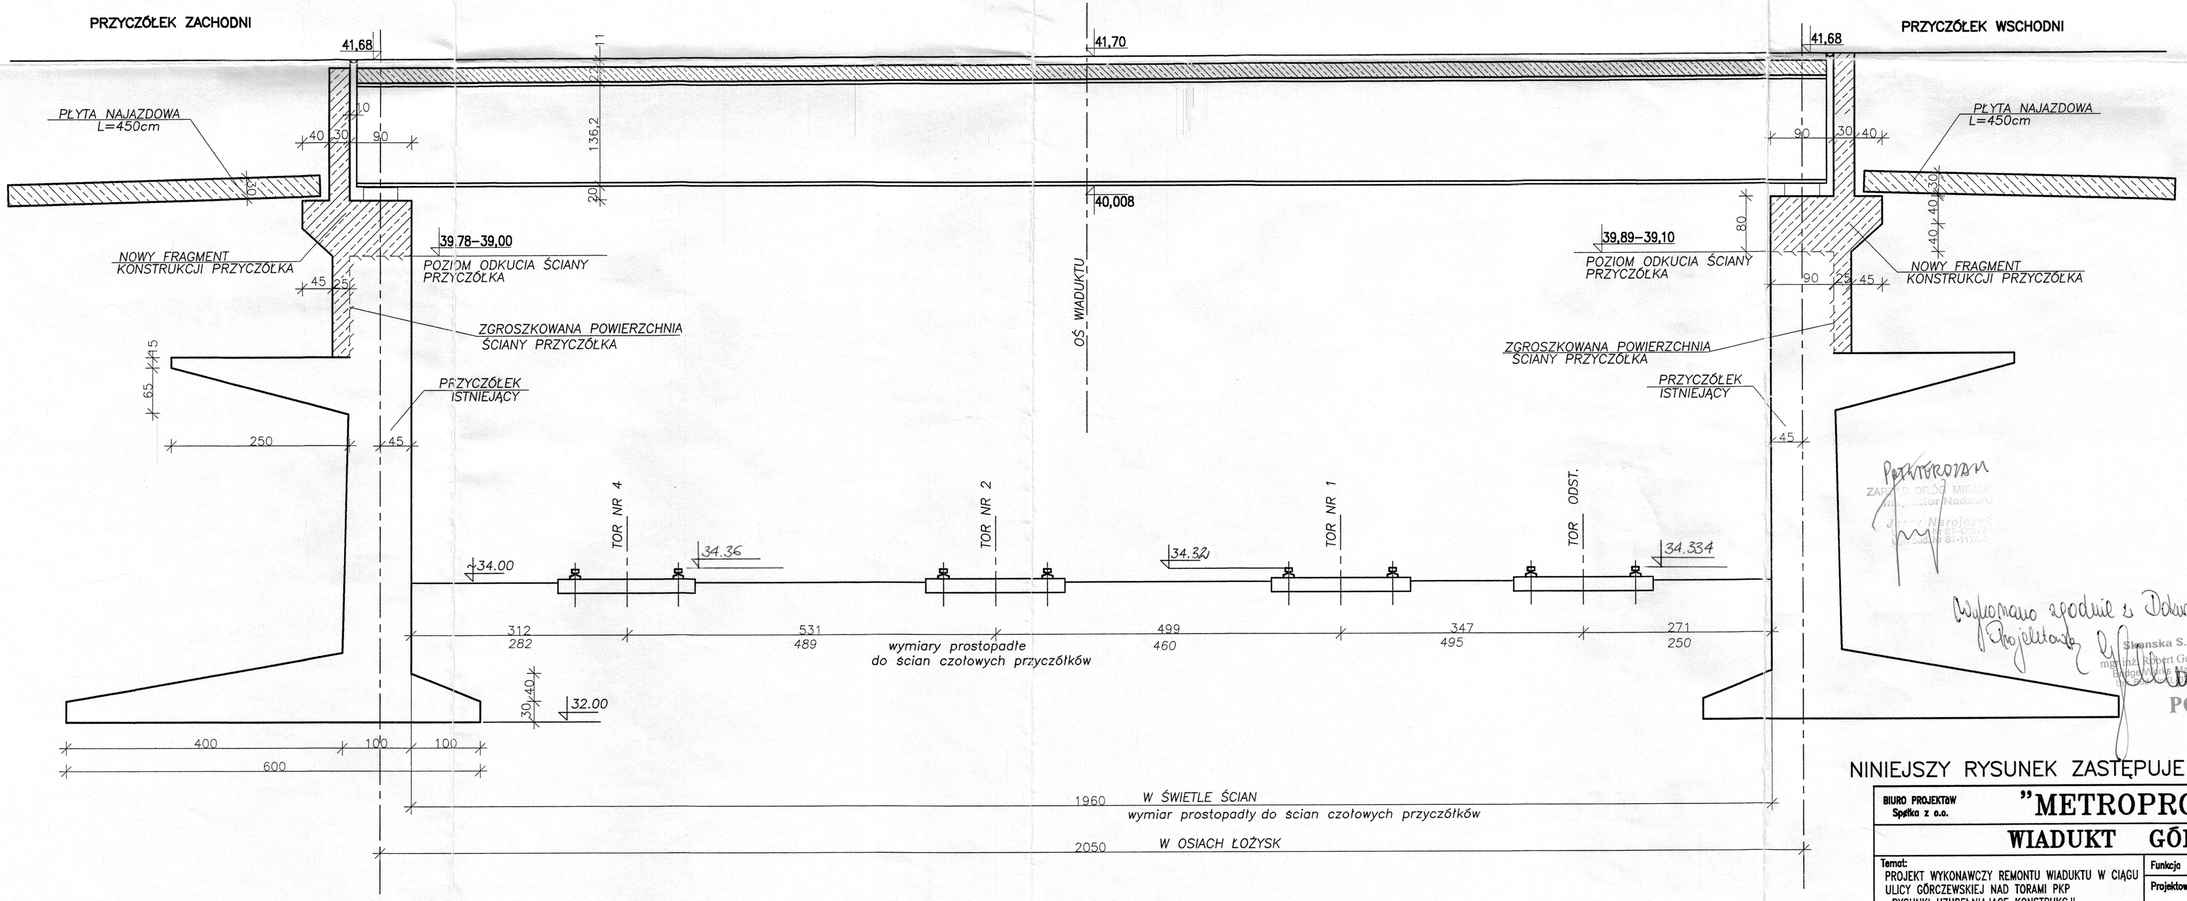

Powtórzono

Wykonano zgodnie z Dokumentacją Projektową

Skanska S.A.
mgr inż. Robert Gembusia
Kierownik Budowy

ZA ZGODNOŚĆ Z ORYGINAŁEM

DOKUMENTACJA POWYKONAWCZA

NINIEJSZY RYSUNEK ZASTĘPUJE RYS. NR 27058/I/07/A

BIURO PROJEKTÓW Spółka z o.o.	"METROPROJEKT"		00–683 Warszawa ul. Marszałkowska 77/79 tel. 628–47–75
WIADUKT GÓRCZEWSKA			
Temat: PROJEKT WYKONAWCZY REMONTU WIADUKTU W CIĄGU ULICY GÓRCZEWSKIEJ NAD TORAMI PKP –RYSUNKI UZUPEŁNIAJĄCE KONSTRUKCJI	Funkcja	Nazwisko	Data
	Projektował:	dr inż. Andrzej Stańczyk	
		mgr inż. Franciszek Misiurek	
		mgr inż. Urszula Gawlewicz	
Treść opracowania:	Opracował:	tech.up. Anna Napiórkowska	
PRZEKRÓJ PODŁUŻNY WIADUKTU B–B 1:50	Weryfikował:	mgr inż. Stanisław Pęski	04.2006
	Skala: 1:50	Format: dm²	Symb.Prac.
ZARZĄD DRÓG MIEJSKICH	27058/I/07/B		ZB