Wiadukt drogowy w ul. Górczewskiej

RYSUNKI UZUPEŁNIAJĄCE KONSTRUKCJI

# WIDOK OD STRONY POŁUDNIOWEJ C–C 1:50

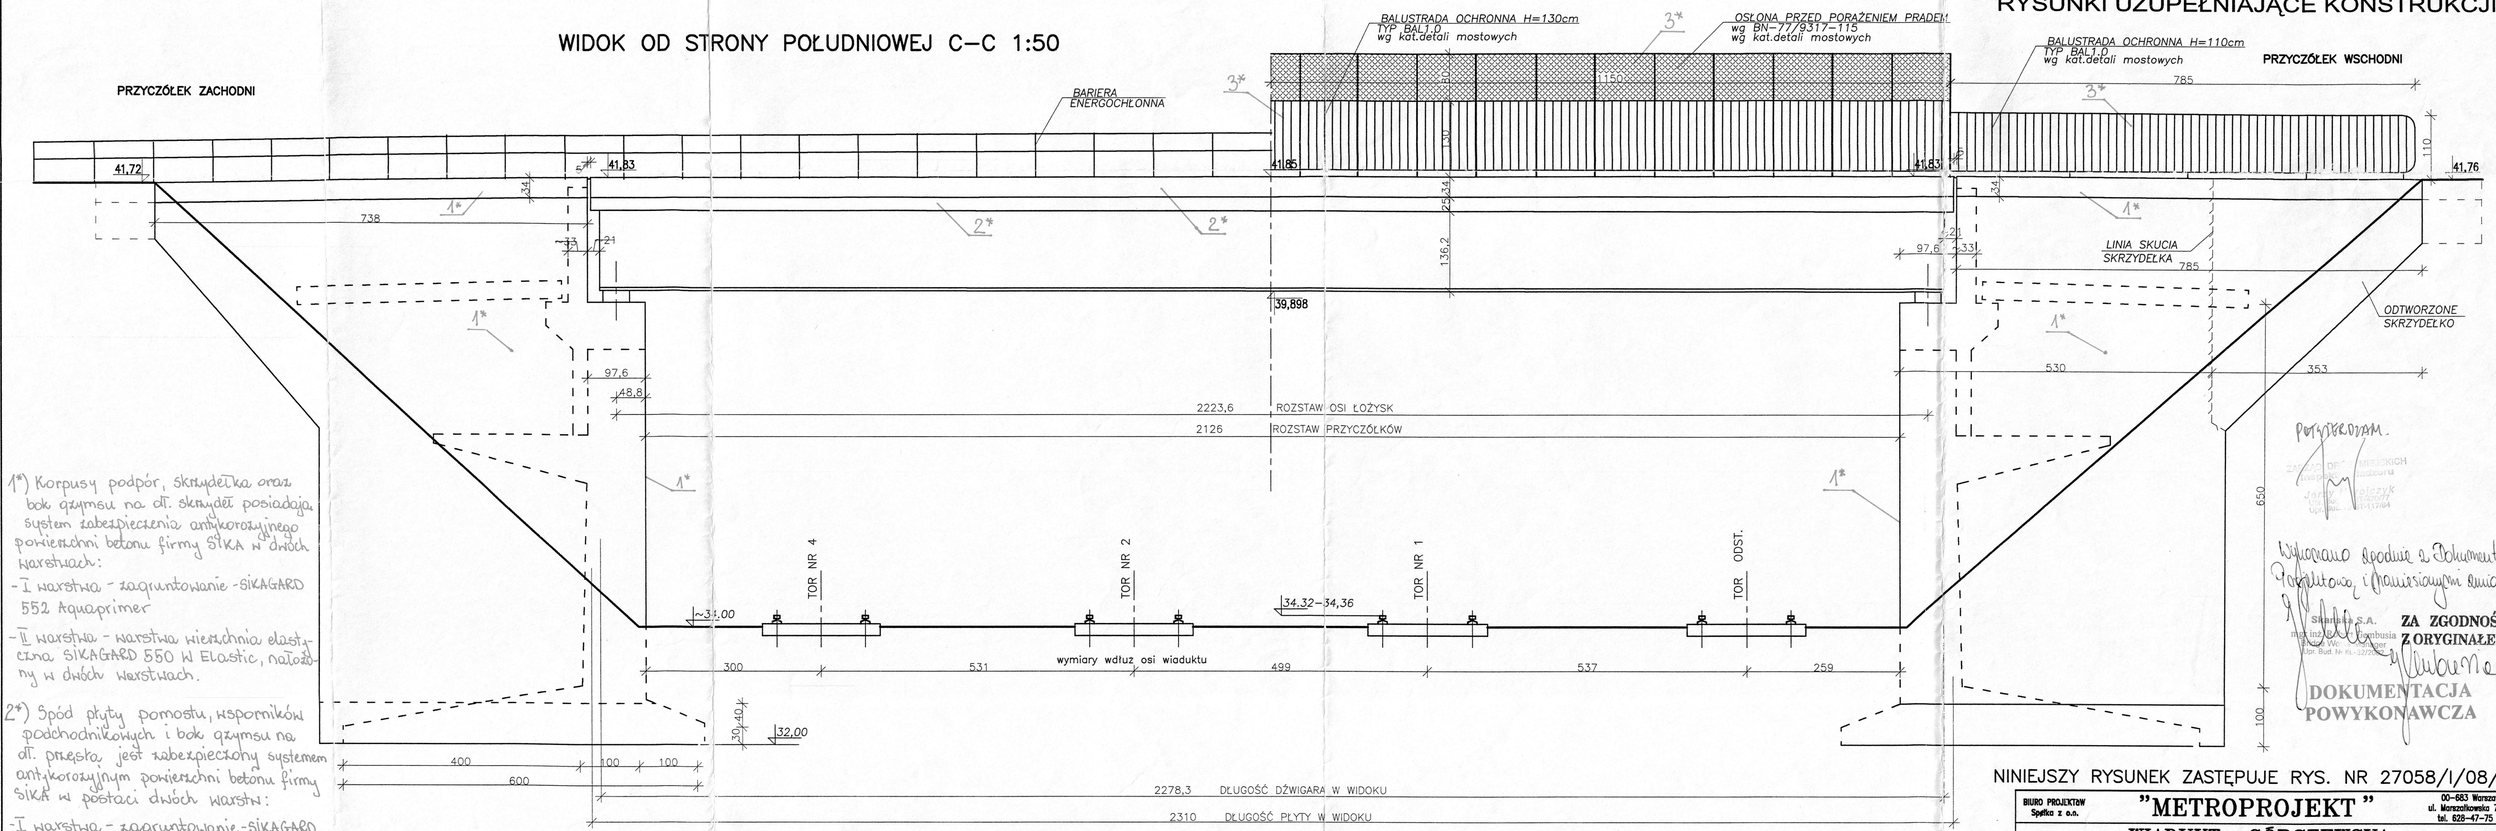


1*) Korpusy podpór, skrzydełka oraz bok gzymsu na dł. skrzydeł posiadają system zabezpieczenia antykorozyjnego powierzchni betonu firmy SIKA w dwóch warstwach:
- I warstwa - zagruntowanie - SIKAGARD 552 Aquaprimer
- II warstwa - warstwa wierzchnia elastyczna SIKAGARD 550 W Elastic, nałożony w dwóch warstwach.

2*) Spód płyty pomostu, wsporników podchodnikowych i bok gzymsu na dł. przęsła jest zabezpieczony systemem antykorozyjnym powierzchni betonu firmy SIKA w postaci dwóch warstw:
- I warstwa - zagruntowanie - SIKAGARD 702 W AQUAPHOB
- II warstwa - powłoka ochronna sztywna - SIKAGARD 680 S Betonkolor; w dwóch warstwach

3*) Poręcze i osłony trakcyjne posiadają zabezpieczenie antykorozyjne wykonane zestawem farb malarskich firmy Internationale w dwóch warstwach:
- I warstwa - podkład - Intergard 269
- II warstwa - 2x Interthane 990

Potwierdzam.
ZAKŁAD PROJEKTOWY MOSTOWYCH
Wykonano zgodnie z Dokumentacją Projektową i Naniesionymi zmianami
Skanska S.A.
mgr inż. Tomasz Kambusia
Kierownik Budowy
Upr. Bud. Nr KI-327/84
ZA ZGODNOŚĆ Z ORYGINAŁEM
DOKUMENTACJA POWYKONAWCZA

NINIEJSZY RYSUNEK ZASTĘPUJE RYS. NR 27058/I/08/A

| | | | |
|---|---|---|---|
| BIURO PROJEKTÓW Spółka z o.o. | "METROPROJEKT" | | 00-683 Warszawa ul. Marszałkowska 77/79 tel. 628-47-75 |
| WIADUKT GÓRCZEWSKA | | | |
| Temat: PROJEKT WYKONAWCZY REMONTU WIADUKTU W CIĄGU ULICY GÓRCZEWSKIEJ NAD TORAMI PKP –RYSUNKI UZUPEŁNIAJĄCE KONSTRUKCJI | Funkcja | Nazwisko | Data |
| | Projektował: | dr inż. Andrzej Stańczyk | |
| | | mgr inż. Franciszek Misiurek | |
| | | mgr inż. Urszula Gawlewicz | |
| Treść opracowania: WIDOK WIADUKTU C–C OD STRONY POŁUDNIOWEJ 1:50 | Opracował: | tech.up. Anna Napiórkowska | |
| | Weryfikował: | mgr inż. Stanisław Pęski | |
| | | | lip. 2006 |
| | Skala: 1:50 | Format: dm² | Symb.Prac. |
| ZARZĄD DRÓG MIEJSKICH | 27058/I/08/B | | ZB |