PPRZEKRÓJ PODŁUŻNY B – B

1 : 50

Wiadukt drogowy przy ul. Górczewskiej
Projekt budowl.- wyk. remontu

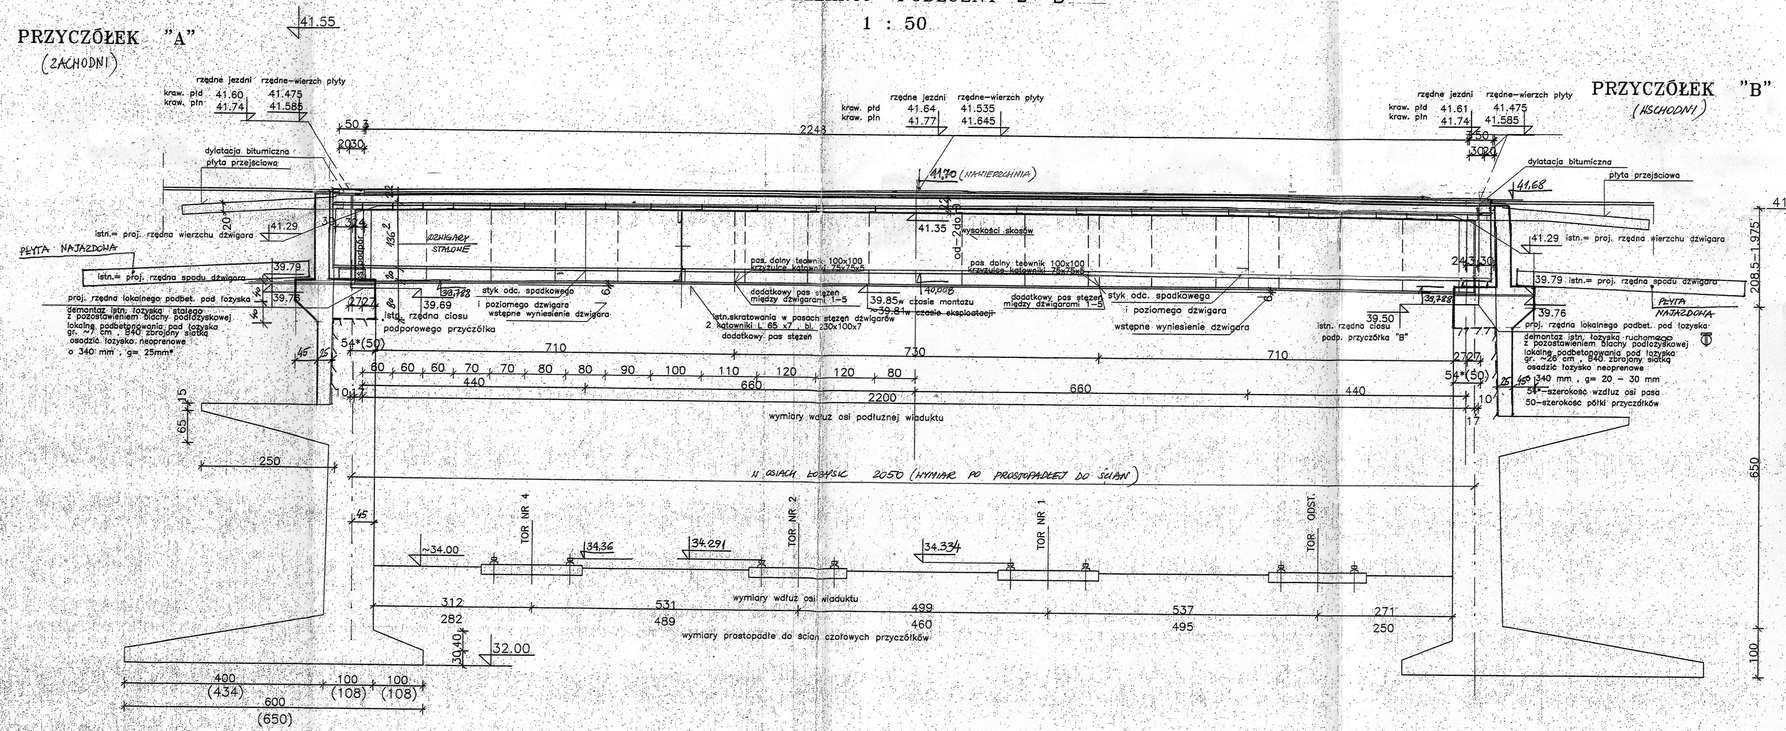

Wykonano zgodnie z dokumentacją projektową
Stanisława S.A.
Mgr inż. Ryszard Dembusia
Kierownik Budowy

ZA ZGODNOŚĆ Z ORYGINAŁEM

Rysunek ważny tylko z rysunkami projektu wykonawczego – rys. uzupełniające NR – 27058 / I / B

Potwierdzam

Dr inż. Andrzej Stańczyk
Upr. nr KBU 1a-2126/439/86 w zakr. proj. i budowy mostów
oraz upr. nr Wa-385/94 w zakr. proj. i wyk. innych budowli
04-091 Warszawa, ul. Garncarska 14, tel. 810-00-31
KIEROWNIK BUDOWLANY
mgr inż. Franciszek [illegible]
upr. nr KUD 5049/78

DOKUMENTACJA POWYKONAWCZA

BIURO PROJEKTÓW Spółka z o.o.	"METROPROJEKT"		00-683 Warszawa ul. Mazowiecka 77/78 tel. 628-32-75/78
WIADUKT GÓRCZEWSKA			
Temat: Remont istniejącego wiaduktu w ciągu ulicy Górczewskiej wraz z przystosowaniem jego nośności z klasy C na B.	Funkcje	Nazwisko	Data
	Projektował:	mgr inż. Ryszard Misiurek	05.2000r
		mgr inż. Urszula Gawlewicz	
Treść opracowania: CZĘŚĆ II. PROJEKT BUD-WYK. REMONTU PRZEKRÓJ PODŁUŻNY WIADUKTU B-B	Opracował:		
	Weryfikował:	mgr inż. T. Tupaczewski	
	Kier. pracowni:	mgr inż. S. Pędzi	
	G.P. obiektu:		
	Skala: 1:25	Format: 40 dm²	Symb. Proc.
ZARZĄD DRÓG MIEJSKICH		27058/I/07	BG