PRZEKRÓJ POPRZECZNY W OSI WIADUKTU A–A Z WIDOKIEM PRZYCZÓŁKA WSCHODNIEGO 1:50

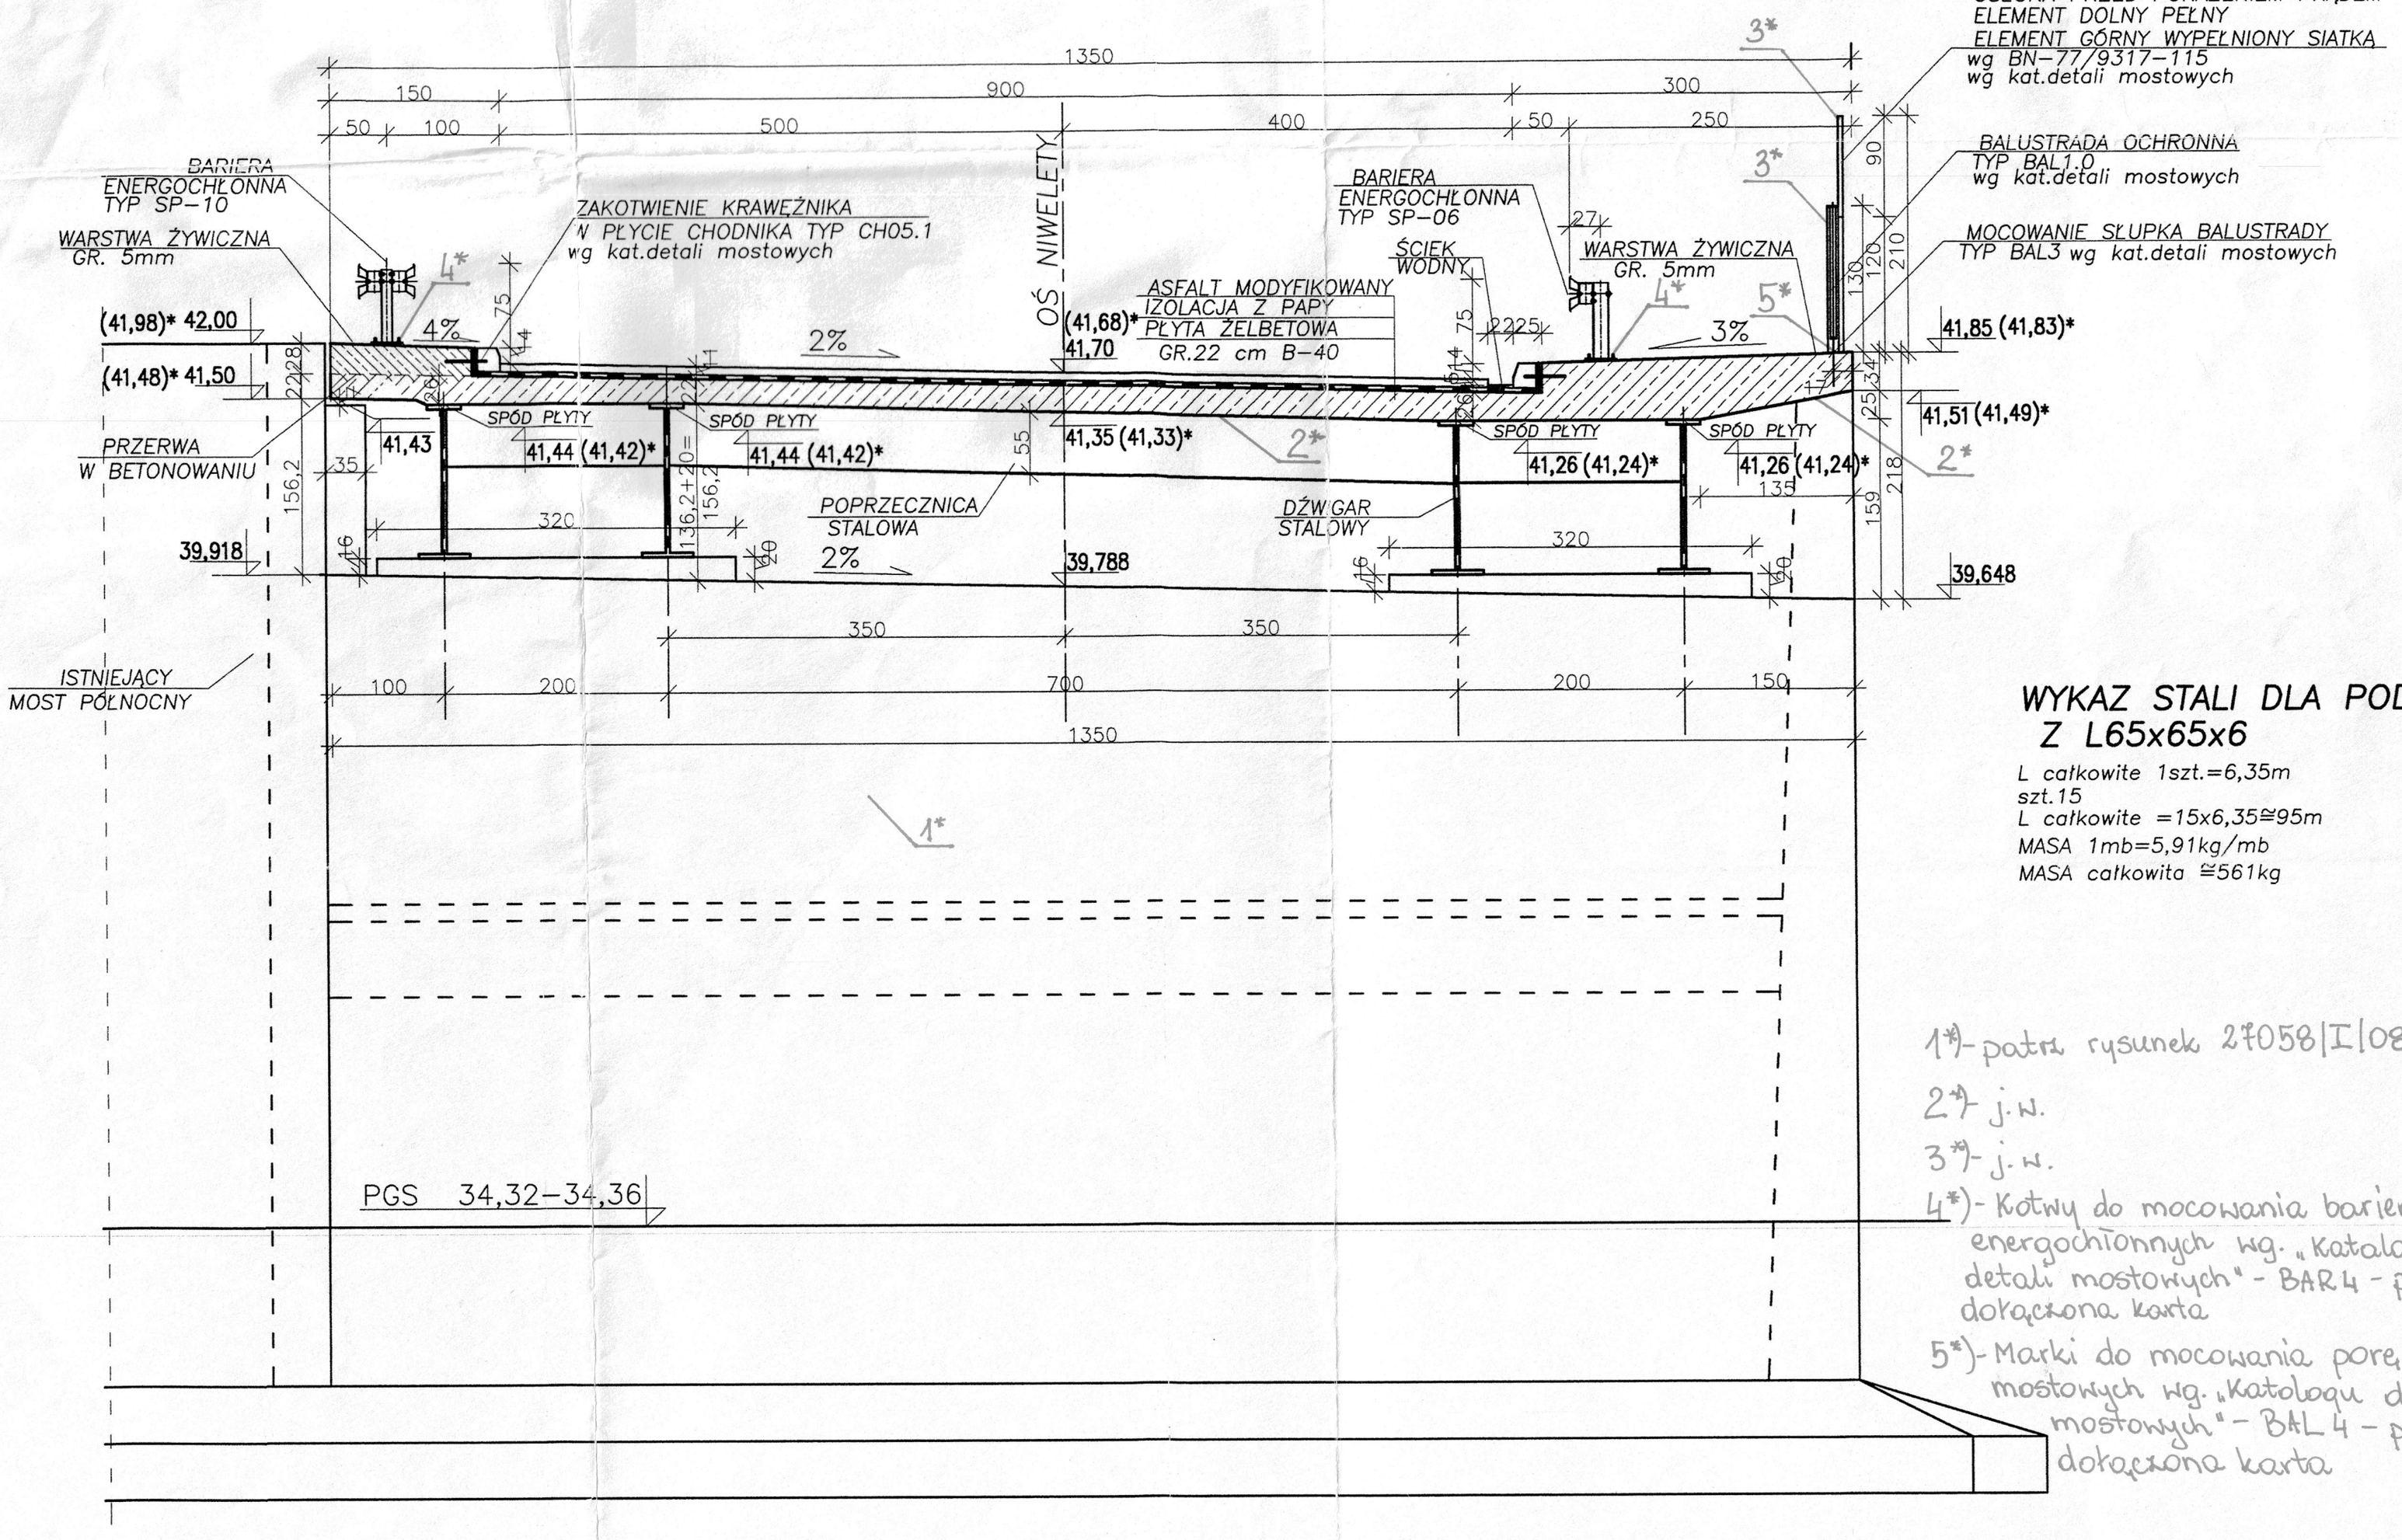

Wiadukt drogowy w ul. Górczewskiej
RYSUNKI UZUPEŁNIAJĄCE KONSTRUKCJI

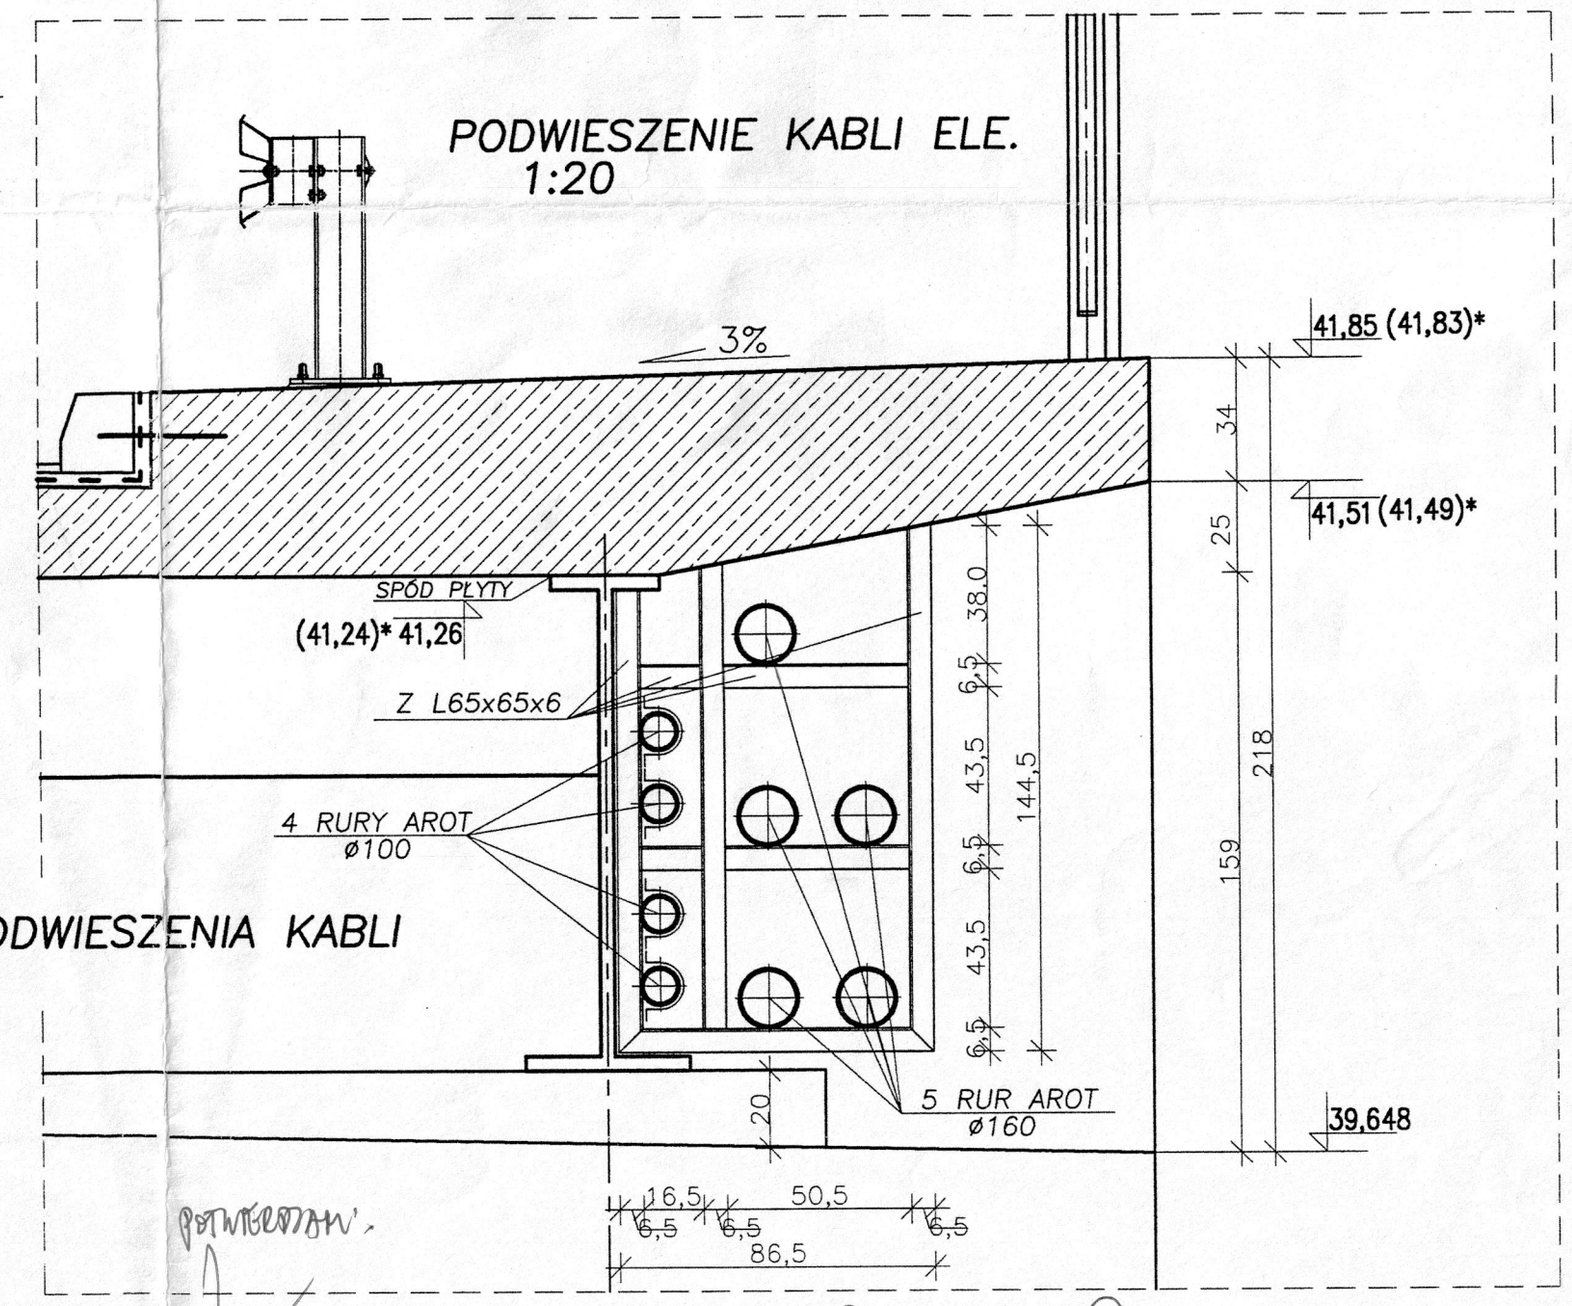

WYKAZ STALI DLA PODWIESZENIA KABLI Z L65x65x6

L całkowite 1szt.=6,35m
szt.15
L całkowite =15x6,35≅95m
MASA 1mb=5,91kg/mb
MASA całkowita ≅561kg

1*)- patrz rysunek 27058/I/08/B
2*)- j.w.
3*)- j.w.
4*)- Kotwy do mocowania barier energochłonnych wg. „Katalogu detali mostowych" - BAR4 - patrz dołączona karta
5*)- Marki do mocowania poręczy mostowych wg. „Katalogu detali mostowych" - BAL4 - patrz dołączona karta

Potwierdzam.

Wykonano zgodnie z Dokumentacją Projektową i naniesionymi zmianami

Skanska S.A.

DOKUMENTACJA POWYKONAWCZA

ZA ZGODNOŚĆ Z ORYGINAŁEM

UWAGI:

1. RZĘDNE PŁYTY WIADUKTU ( )* – TO POZIOM PŁYTY NA PRZYCZÓŁKACH

NINIEJSZY RYSUNEK ZASTĘPUJE RYS. NR 27058/I/06/A

BIURO PROJEKTÓW Spółka z o.o.	"METROPROJEKT"		00-683 Warszawa ul. Marszałkowska 77/79 tel. 628-47-75
	WIADUKT GÓRCZEWSKA		
Temat: PROJEKT WYKONAWCZY REMONTU WIADUKTU W CIĄGU ULICY GÓRCZEWSKIEJ NAD TORAMI PKP –RYSUNKI UZUPEŁNIAJĄCE KONSTRUKCJI	Funkcja	Nazwisko	Data
	Projektował:	dr inż. Andrzej Stańczyk	
		mgr inż. Franciszek Misiurek	
		mgr inż. Urszula Gawlewicz	
Treść opracowania: PRZEKRÓJ POPRZECZNY A–A Z WIDOKIEM PRZYCZÓŁKA WSCHODNIEGO "B"	Opracował:	tech.up. Anna Napiórkowska	
	Weryfikował:	mgr inż. Stanisław Pęski	04.2006
	Skala: 1:50	Format: dm²	Symb.Prac. ZB
ZARZĄD DRÓG MIEJSKICH	27058/I/06/B		