Wiadukt drogowy w ul. Górczewskiej
RYSUNKI UZUPEŁNIAJĄCE KONSTRUKCJI

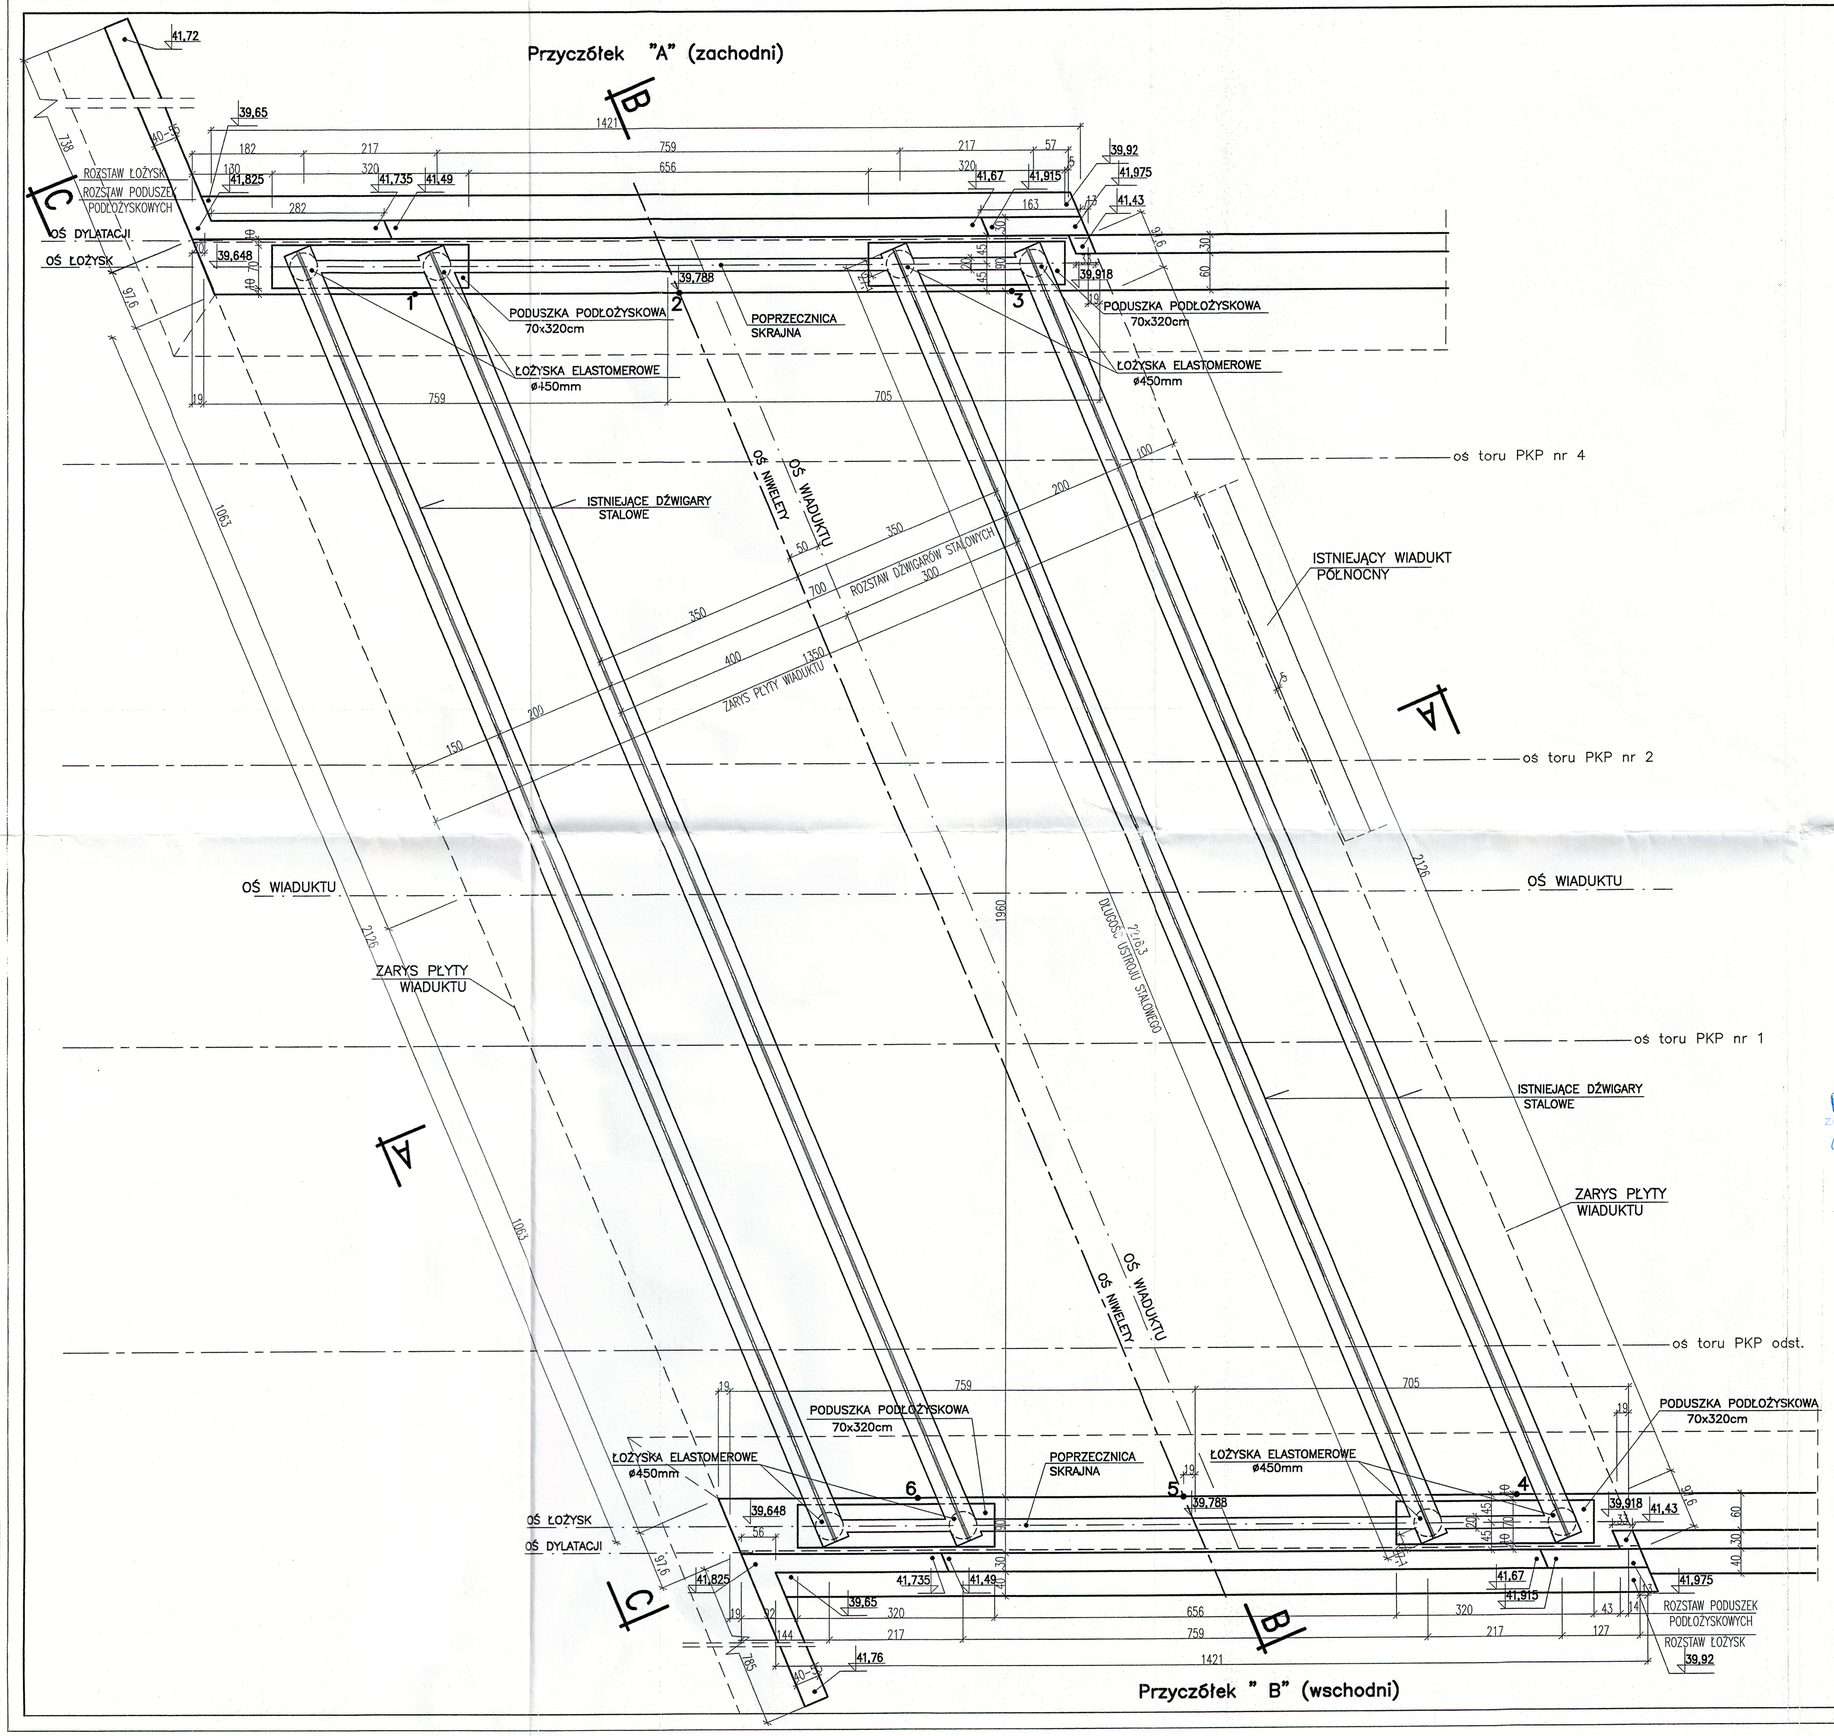

Wykonano zgodnie z Dokumentacją Projektową

Stanisław Pęski
mgr inż. Robert Gemelcia
Bridge Works Manager
Upr. Bud. Nr K.-.-32/2002

Potwierdzam:
ZARZĄD DRÓG MIEJSKICH
Inspektorat Budowy
Jerzy Kołczyk
Inspektor Nadzoru

UWAGI:

1. DOKŁADNA GEOMETRIA USTROJU STALOWEGO WG RYS.NR 27058/I/15/B ark.1
   27058/I/16/B ark.2
2. WSPÓŁRZĘDNE PUNKTÓW (1,2,3,4,5,6) PODANO NA PLANIE SYTUACYJNYM rys.nr 27058/I/02/B

ZA ZGODNOŚĆ Z ORYGINAŁEM

DOKUMENTACJA POWYKONAWCZA

NINIEJSZY RYSUNEK ZASTĘPUJE RYS. NR 27058/I/03/A

BIURO PROJEKTÓW Spółka z o.o. "METROPROJEKT" 00-683 Warszawa ul. Marszałkowska 77/79 tel. 628-47-75			
WIADUKT GÓRCZEWSKA			
Temat: PROJEKT WYKONAWCZY REMONTU WIADUKTU W CIĄGU ULICY GÓRCZEWSKIEJ NAD TORAMI PKP -RYSUNKI UZUPEŁNIAJĄCE KONSTRUKCJI	Funkcja	Nazwisko	Data
	Projektował:	dr inż. Andrzej Stańczyk	
		mgr inż. Franciszek Misiurek	
Treść opracowania:		mgr inż. Urszula Gawiewicz	
PLAN WIADUKTU- UKŁAD STALOWYCH DŹWIGARÓW 1:50	Opracował:	tech.up. Anna Napiórkowska	
	Weryfikował:	mgr inż. Stanisław Pęski	04.2006
	Skala: 1:50	Format: dm²	Symb.Prac.
ZARZĄD DRÓG MIEJSKICH	27058/I/03/B		ZB